



添付資料 5
公衆浴場「いこいの家」既設図面

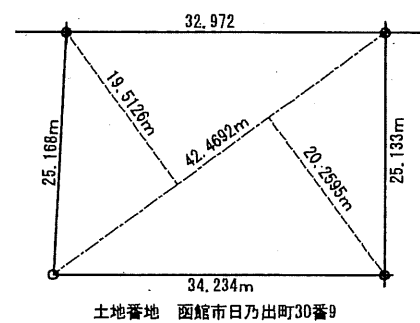


$$42.4692 \times (19.5126 + 20.2595) / 2 = 844.5446347$$

↓

數地面積 844.54m²

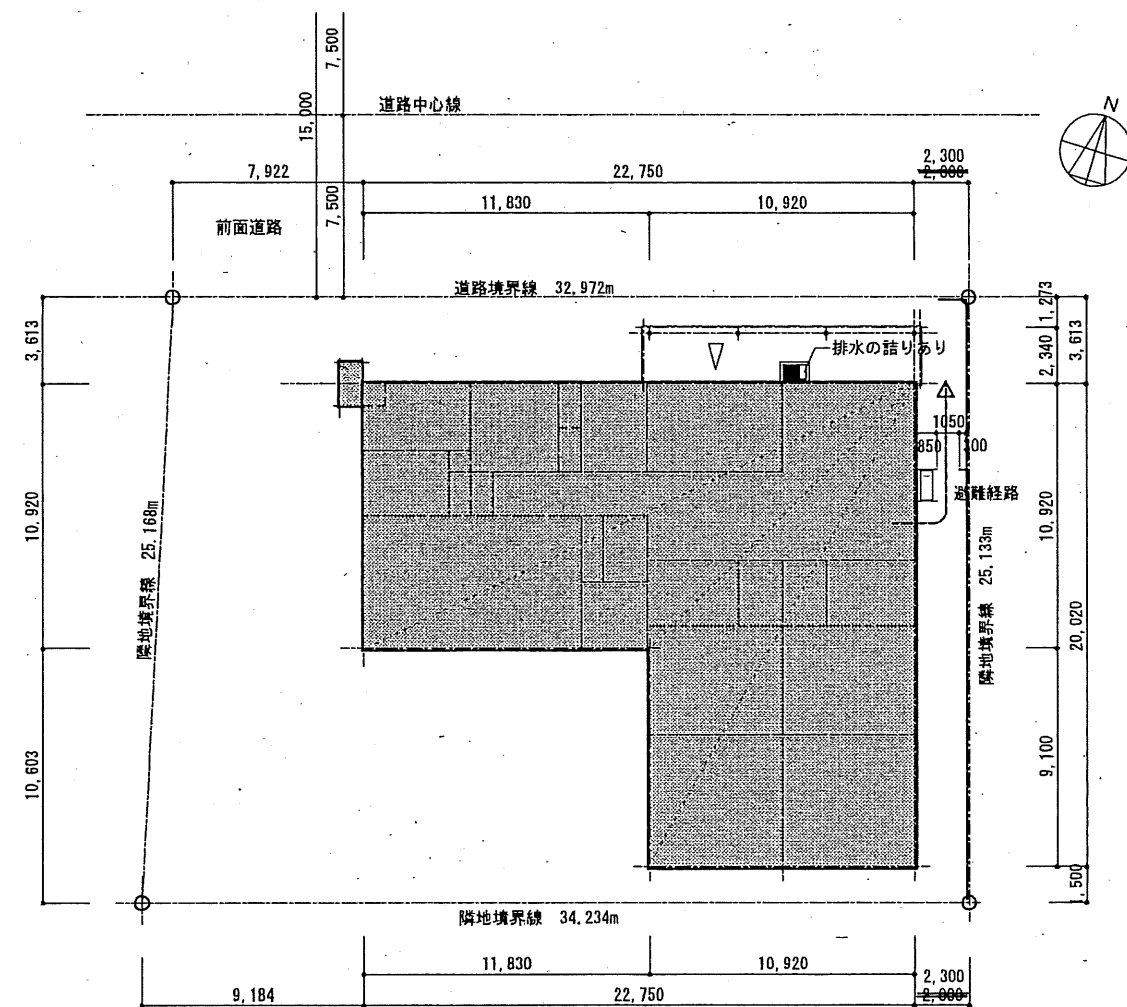

建物求積図

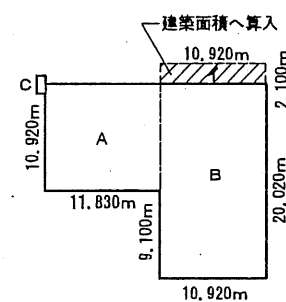

床面積の求積

A $11.830 \times 10.920 = 129.1836$
 B $10.920 \times 20.020 = 218.6184$
 C $0.930 \times 1.800 = 1.674$ (風除)

計 349.476

↓


床面積 349.47㎡

建築面積の求積

$$\begin{array}{r} \text{イ } 10,920 \times 2.100 = 22,932 \\ \text{1階床面積} = 349.476 \\ \hline \text{計} \quad 372.678 \\ \downarrow \\ \text{建築面積} \quad 372.67\text{m}^2 \end{array}$$

昭和50年7月の設計図より復元

		竣工図 保管 承認 作成	訂正		特記	工事名称	図面名	付近見取図	縮尺		数ノ内 区分	図面番号 A001 建築意匠図
	抜図 平成 23 年 2 月 15 日							配置図		1:200		
	敷図 平成 23 年 2 月 01 日							求積図		1:500		

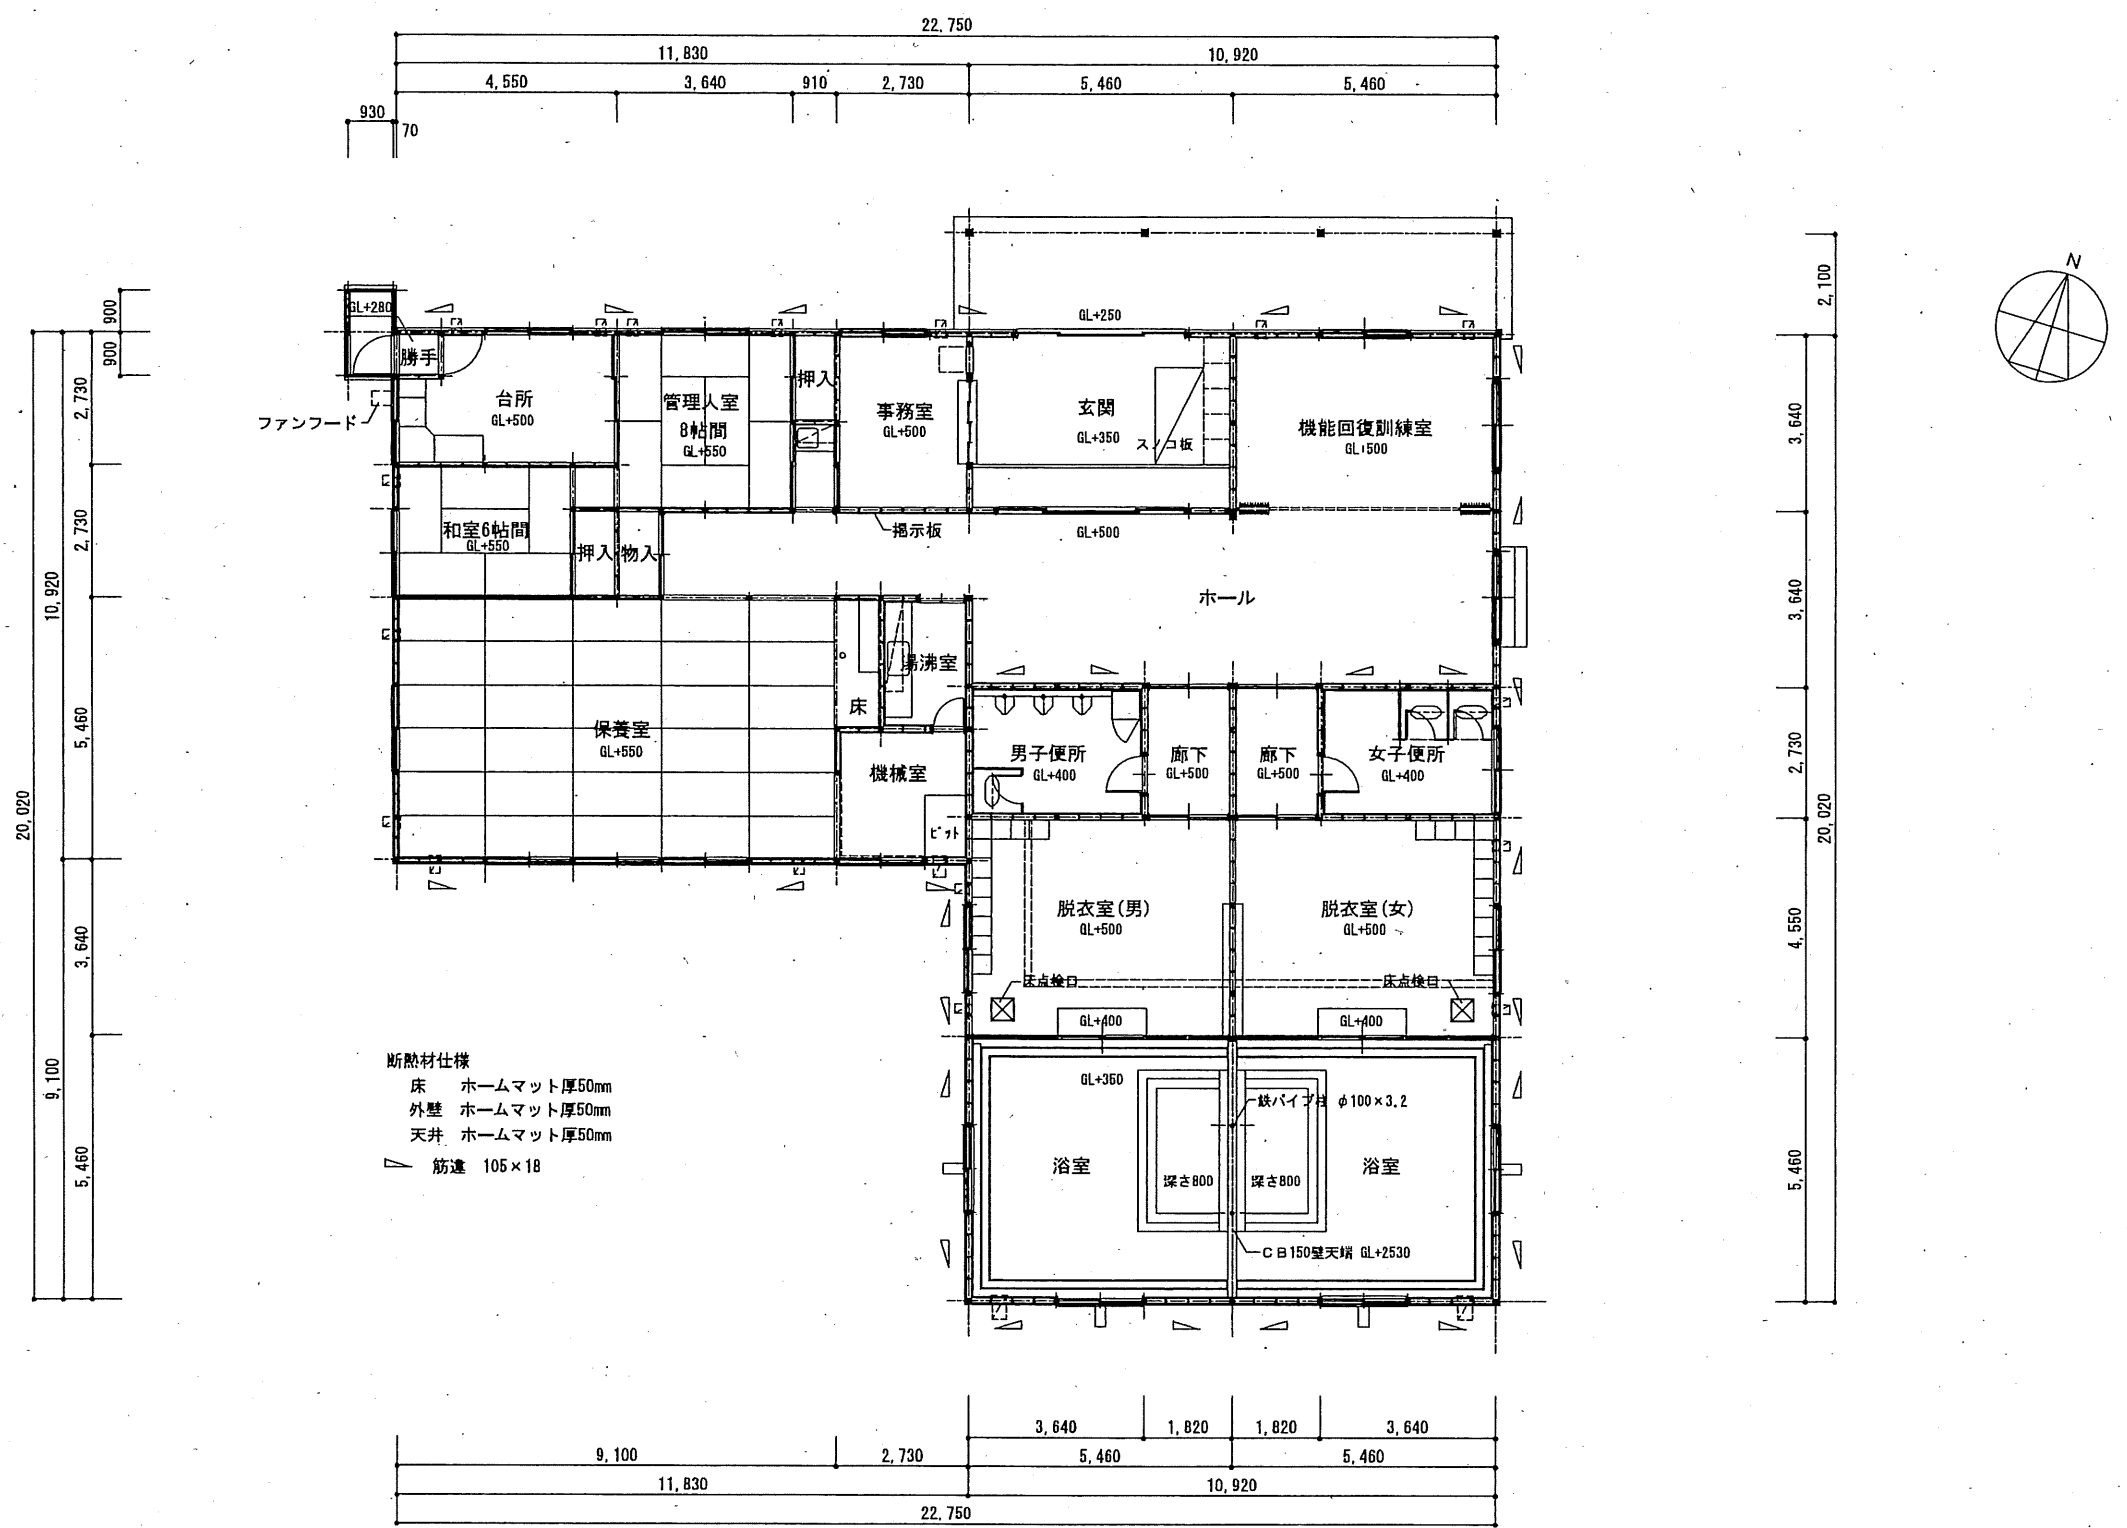

昭和50年7月の設計図より復元

	竣工図	保管	訂正	特記	工事名称	図面名	平面図	縮尺	1:100	図面番号 A004	区分 建築意匠図
		承認									
		確認									
快図 平成 23 年 3 月 01 日		作成									
製図 平成 23 年 2 月 20 日											

検図 平成 23 年 3 月 01 日
製図 平成 23 年 2 月 20 日